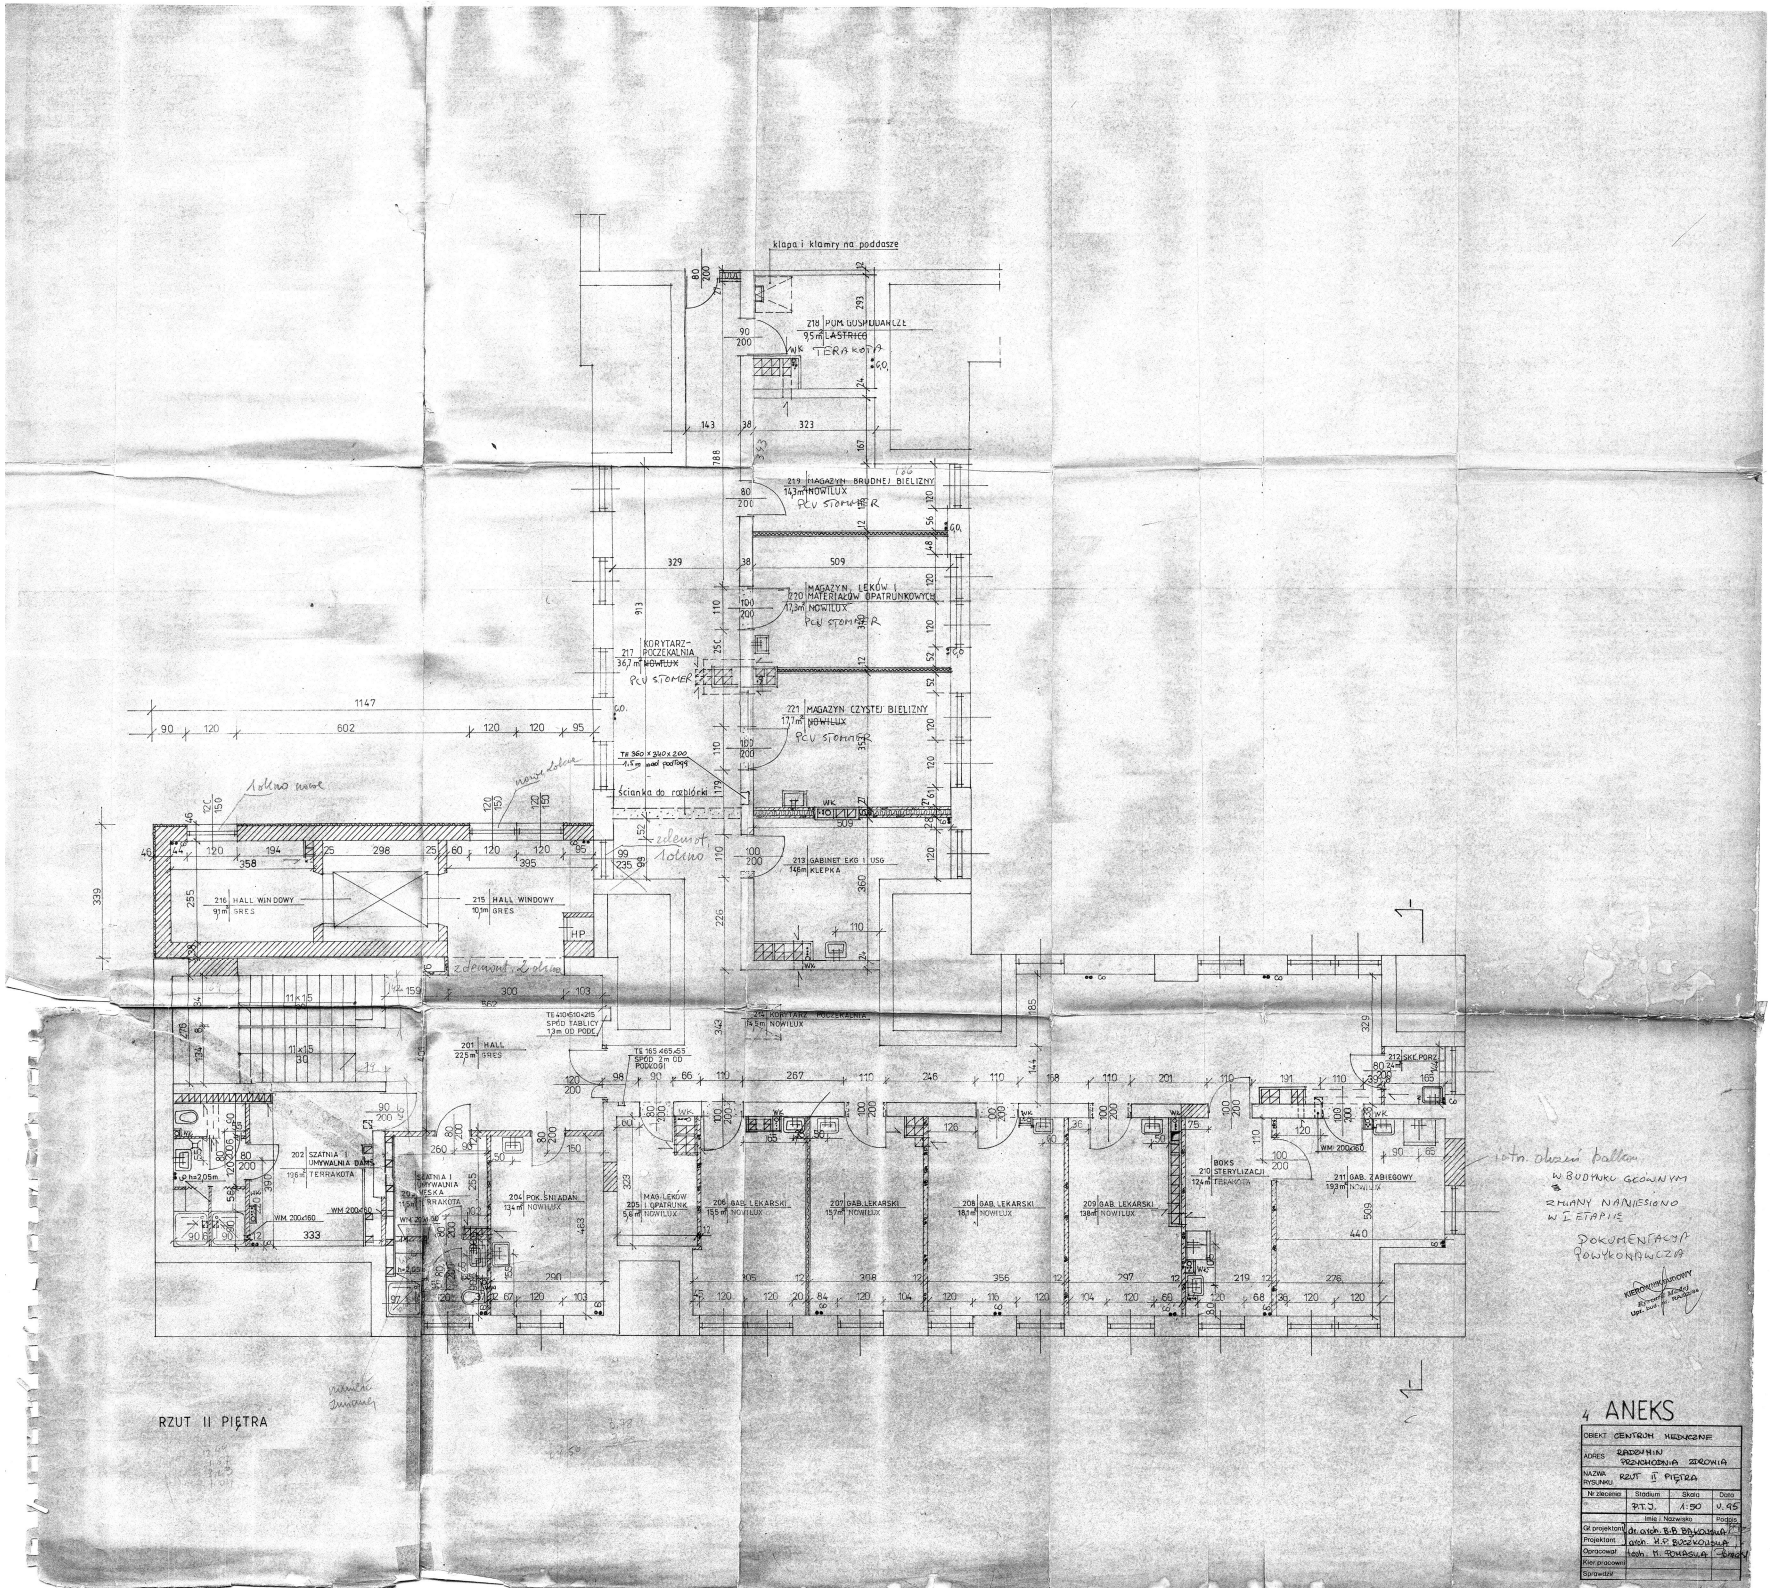
klapa i klamry na poddasze
218 PUM. GOSPODARCZE 9,5 m² LASTRICO TERRAKOTA
219 MAGAZYN BRUDNEJ BIELIZNY 14,3 m² NOWILUX PCV STOMER
220 MAGAZYN LEKÓW I MATERIAŁÓW OPATRUNKOWYCH 17,3 m² NOWILUX PCV STOMER
217 KORYTARZ-POCZEKALNIA 36,7 m² NOWILUX PCV STOMER
221 MAGAZYN CZYSTEJ BIELIZNY 17,7 m² NOWILUX PCV STOMER
TE 360 x 310 x 200 1,5 m nad podłogą
ścianka do rozbiórki
zdemont. lolino
nowe lolino
213 GABINET EKG I USG 14,6 m² KLEPKA
216 HALL WIN DOWY 91 m² GRES
215 HALL WINDOWY 10 m² GRES
HP
TE 410x610x215 SPÓD TABLICY 1,9 m OD PODŁ.
TE 165 x 65 x 55 SPÓD 2 m OD PODŁOGI
214 KORYTARZ-POCZEKALNIA 14,5 m² NOWILUX
201 HALL 22,5 m² GRES
212 SKC PORZ
204 POK. ŚNIADAŃ 13,4 m² NOWILUX
205 MAG. LEKÓW I OPATRUNK. 5,6 m² NOWILUX
206 GAB. LEKARSKI 15,5 m² NOWILUX
207 GAB. LEKARSKI 15,7 m² NOWILUX
208 GAB. LEKARSKI 18,1 m² NOWILUX
209 GAB. LEKARSKI 19,8 m² NOWILUX
210 BOKS STERYLIZACJI 12,4 m² TERRAKOTA
211 GAB. ZABIEGOWY 19,3 m² NOWILUX
WM 200x160
WM 200x80
WK
RZUT II PIĘTRA
W BUDYNKU GŁÓWNYM ZMIANY NANIESIONO W I ETAPIE
DOKUMENTACJI POWYKONAWCZEJ
KIEROWNIK JEDNOSTKI PROJEKTOWEJ
4 ANEKS
OBIEKT CENTRUM MEDYCZNE
NAZWA RYSUNKU RZUT II PIĘTRA
Nr zlecenia | Stadium P.T.J. | Skala 1:50 | Data V.95
Imię i Nazwisko | Podpis
Gł projektant dr arch. E.P. RAJKOWSKA
Projektant arch. K.P. ROZKOWSKA
Opracował tech. M. ROMBSKA
Kier pracowni
Sprawdził