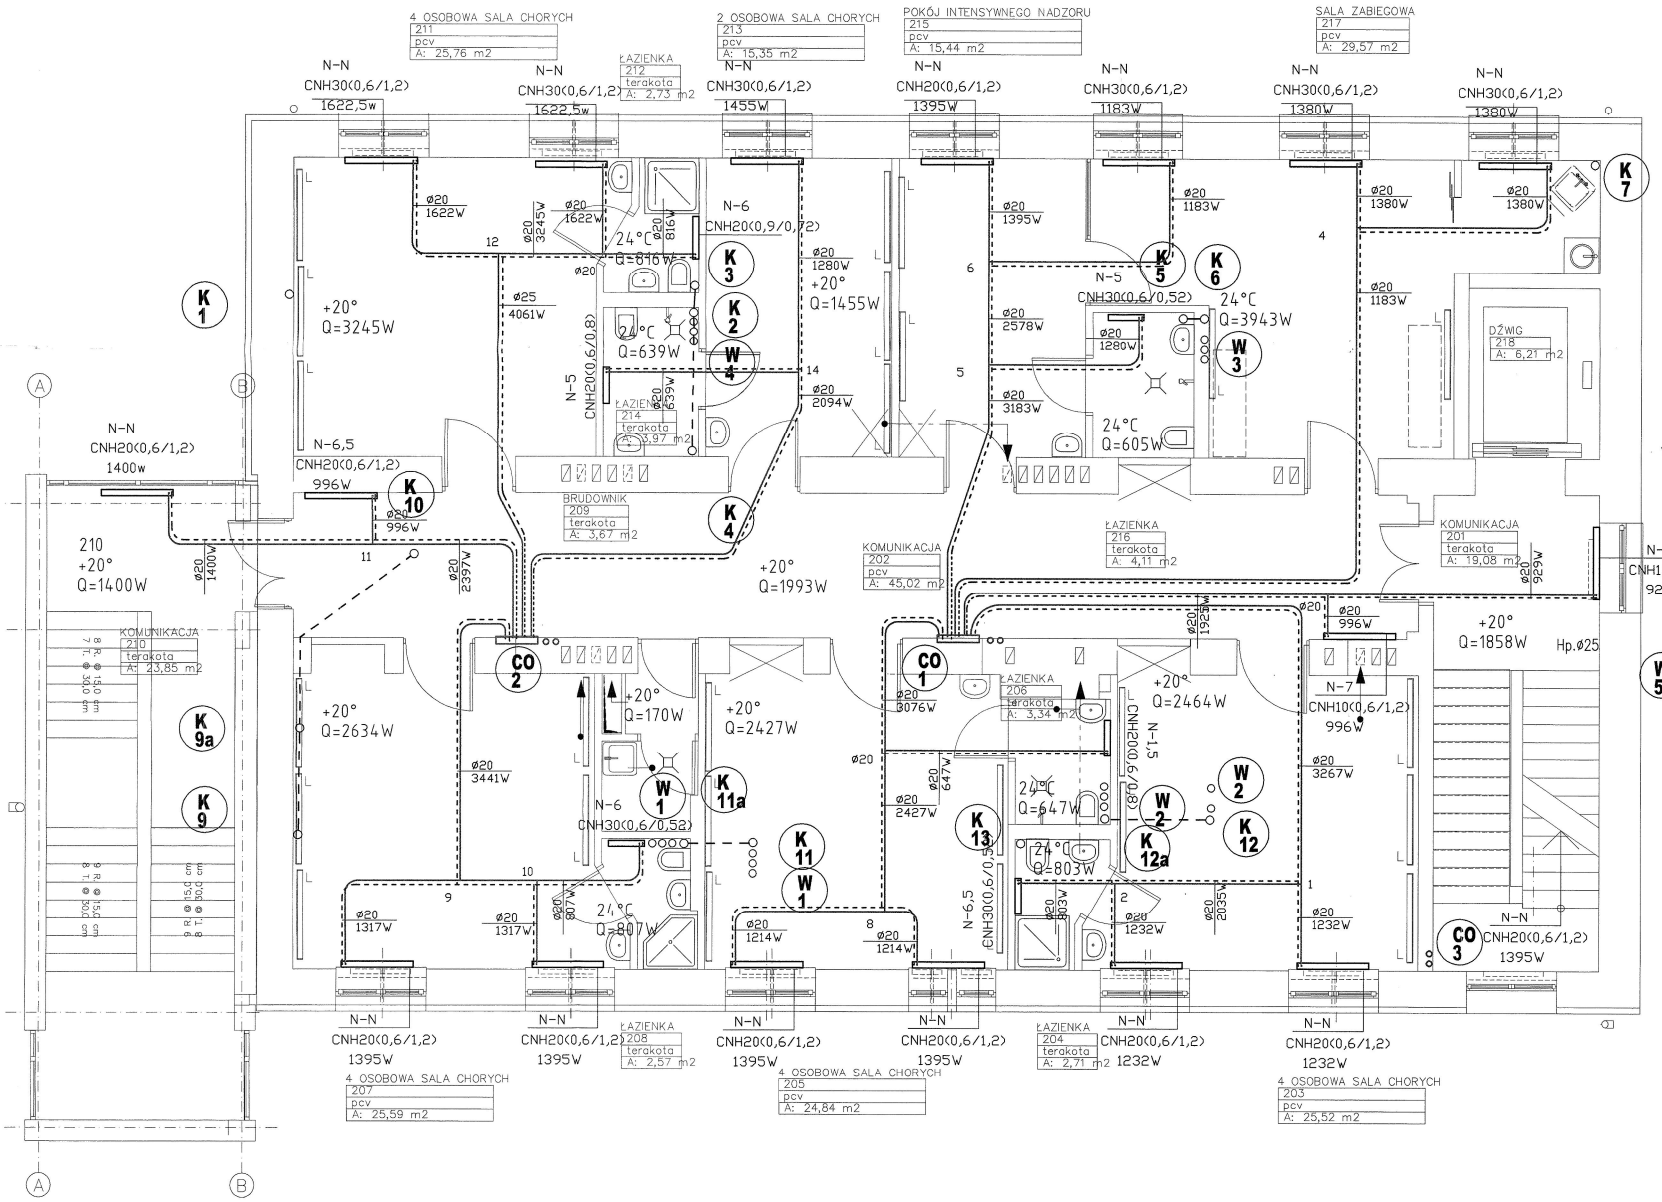

OZNACZENIA

przewody CO zasilenie

przewody CO powrót

grzejnik firmy VOGEL&NOOT
CNH – higieniczne zaworowe
CN – zaworowe

CO 1 PION CO

Podejście do grzejników ø20

W węzle i do pionu przewody typ UNIPIPE PE-RT/AL-RT firmy UPONC

W posadzce przewody typ WIRSBO – eval PEX -6 bar

DOKUMENTACJA POWYKONAWCZA

KIERownik budowy

OZNACZENIE PRZEWODÓW

18-	ø18x2
20-	ø20x2,25
25-	ø25x2,5
32-	ø32x3
40-	ø40x4
50-	ø50x5

REMONT SZPITALA W RADZYMINIE

adres inwestycji
Radzymin ul. Kpt.Stefana Pogonowskiego

Inwestor:	Gmina Radzymin Radzymin Plac Tadeusza Kościuszki 2		
pracownia projektowa:	studio autorskie PUCH tel.875-01-84, fax 875-01-85, studio@puch.pl siedziba: 02-795 Warszawa, ul. Kozary 28/48 pracownia: 00-644 Warszawa, ul. Polna 40/14		
BRAN-A:	SANITARNA		
ZESPÓŁ PROJEKTOWY:		nr uprawnień	podpis
projektował:	inż. I. Kucińska	Wa-751/91	
opracował:			
sprawdził:	inż. A. Kłos	St-609/84	
data: grudzień 2007 roku	faza: PROJEKT BUDOWLANY		skala: 1:50
segment:	RZUT II PIĘTRA INST. CO		I-3
nazwa rysunku:	RZUT II PIETRA INST. WOD-KAN		